

Indsendes til:	
Forvaltningen Natur- og Miljøafdelingen Bjarkesvej 2, 3450 Allerød Eller: kommunen@alleroed.dk	Allerød Kommune Bjarkesvej 2 3450 Allerød Tlf. 48 100 100
	
	Dato: Sag nr.

ANSØGNING

om godkendelse af vandløbsprojekt.


(Udfyldes sammen med skemaet Projekt i vandløb).

Ansøger:	
Navn Allerød Almennyttige Boligselskab	
Adresse Finsensvej 33, 2000 Frederiksberg	
Matrikelnr. 14dq	
Telefon 77320000	Email

Vandløb:

Vandløb: Tilløb til Græse Å	
Sted: Julemosevænget, Gladgårdsvænge, Uggeløse By, 3540 Lyngby	
Matrikel nr.: 14dq	
Projektets navn: Julemosen	
Projektet drejer sig om	kryds af:
Flytning af åbent vandløb til anden beliggenhed	
Flytning af rørlagt vandløb til anden beliggenhed	X
Genåbning af rørlagt vandløb	
Rørlægning af åbent vandløb	
Uddybning af åbent vandløb	
Udlægning af sten i åbent vandløb	
Udskiftning af rør til større rør	
Etablering af bro / overkørsel	
Krydsning	
Medbenyttelse	
Anlæg af nyt vandløb	
Andet (skriv hvad det drejer sig om)	

	Allerød Kommune 
--	---

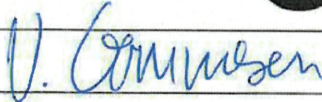Ansøgers underskrift:	OJ RÅDGIVENDE INGENIØRER
Dato 2022-02-03	
Underskrift Venzel Gommesen	 Klokkestøbervej 18 5230 · Odense M. Tlf: 75623499 · www.ojas.dk

For rørlagte vandløb
Vandløbets nuværende tilstand:

Rørenes diameter	Ø160
Rørenes alder	Gammelt
Type rør	Betonrør og ikke samlet med muffe
Fald	Hældning ukendt
Dybde	5-7 m
Andet	

For åbne vandløb
Vandløbets nuværende tilstand:

Bundbredde	
Bundmateriale	
Fald	
Dybde	
Andet	

Tegning eller kort

Vedlagt:

Tegning JUL_K10_H1_EST_01, Afløb i terræn, del 1. (As Built 30.06.2017)

Tegning JUL_K10_H1_EST_02, Afløb i terræn, del 2. (As Built 30.06.2017)

Tegning JUL_K10_H1_EST_N01, Regnvandsledning. (d.d. 2021-11-19)

**Fremtidig vedligeholdelse af vandløbsstrækningen:**

Den fremtidige vedligeholdelse påhviler den til enhver tid værende ejer af matr.nr. (angiv både matrikelnummer, ejerlag og sogn):

Allerød Almennyttige Boligforening
14dq Uggeløse By, Uggeløse

Tidsplan – forventede tider:

Igangsættelse:

Afslutning:

Byggeriet er afsluttet juni 2017

Berørte ejendomme:

Navn:	Hanne Wikke
Adresse:	Julemosegård
Matrikelnr.:	15i
Telefon:	40781222
Email:	

Navn:	På den anden side af Slangstrupvej
Adresse:	
Matrikelnr.:	7000ac
Telefon:	
Email:	

Oversigt over vedlagte kort:

Oversigtskort:

Detailkort:

Tegning JUL_K10_H1_EST_01, Afløb i terræn, del 1. (As Built 30.06.2017)

Tegning JUL_K10_H1_EST_02, Afløb i terræn, del 2. (As Built 30.06.2017)
Tegning JUL_K10_H1_EST_N01, Regnvandsledning. (d.d. 2021-11-19)

Allerød Kommune



Oversigt over vedlagte dokumenter:

Ansøgningsskema vedlagt:	Ja: X	Nej:
Naboerklæringer vedlagt:	Ja: Antal:	Nej: X
Oversigt over andre vedlagte dokumenter:		

Bemærkninger:

Ansøgers underskrift:

Dato
2022-02-03

**OJ RÅDGIVENDE
INGENIØRER**

Underskrift
Venzel Gommesen

V. Gommesen

Klokkestøbervej 18
5230 · Odense M.
Tlf: 75623499 · www.ojas.dk

Allerød Kommune
Natur- og Miljøafdelingen
Bjarkesvej 2
3450 Allerød

Odense d. 03-02-2022

Ansøgning om udledningstilladelse for regnvand fra Julemosevænge til tilløb til Græse Å

Hermed ansøges, i henhold til Miljøbeskyttelseslovens kapitel 4, om tilladelse til at udlede regnvand fra Julemosevænge til eksisterende rørført vandløb. Rørført vandløb er ført under Slingerupvej.

En del af det eksisterende rørførte vandløb er omlagt på Julemosevænget's matrikel. Det omlagte rørførte vandløb er tilslutte til samme eksisterende brønd på den nordøstlige side af Slingerupvej.

Julemosevænget afleder 4,8 l/s til det omlagte rørlagte vandløb.

På den sydvestlige side af Slingerupvej etableres ny regnvandsledning med udløb til mosen beliggende på matrikel 8f.

Det eksisterende rørførte vandløb ledte tidligere regnvand til vandrenden langs med Højrisvej. Denne afledning ændres, så der ledes nu vand til både vandrenden langs Højrisvej og til ny regnvandsledning til mosen. (se regnvandsledning, tegning JUL_K10_H1_EST_N01)

Der ansøges på vegne af:

Allerød Almennyttige Boligselskab

Finsensvej 33

2000 Frederiksberg

Med venlig hilsen

Venzel Gommersen


Bygningskonstruktør

Anlægsafdelingen



Tlf.: +4551646057


Mail: vgo@ojas.dk

Bilag 1.7 Detailsnit af hovedtegningen, bilag 1.6., af områder med brønde og områder med rørforløb

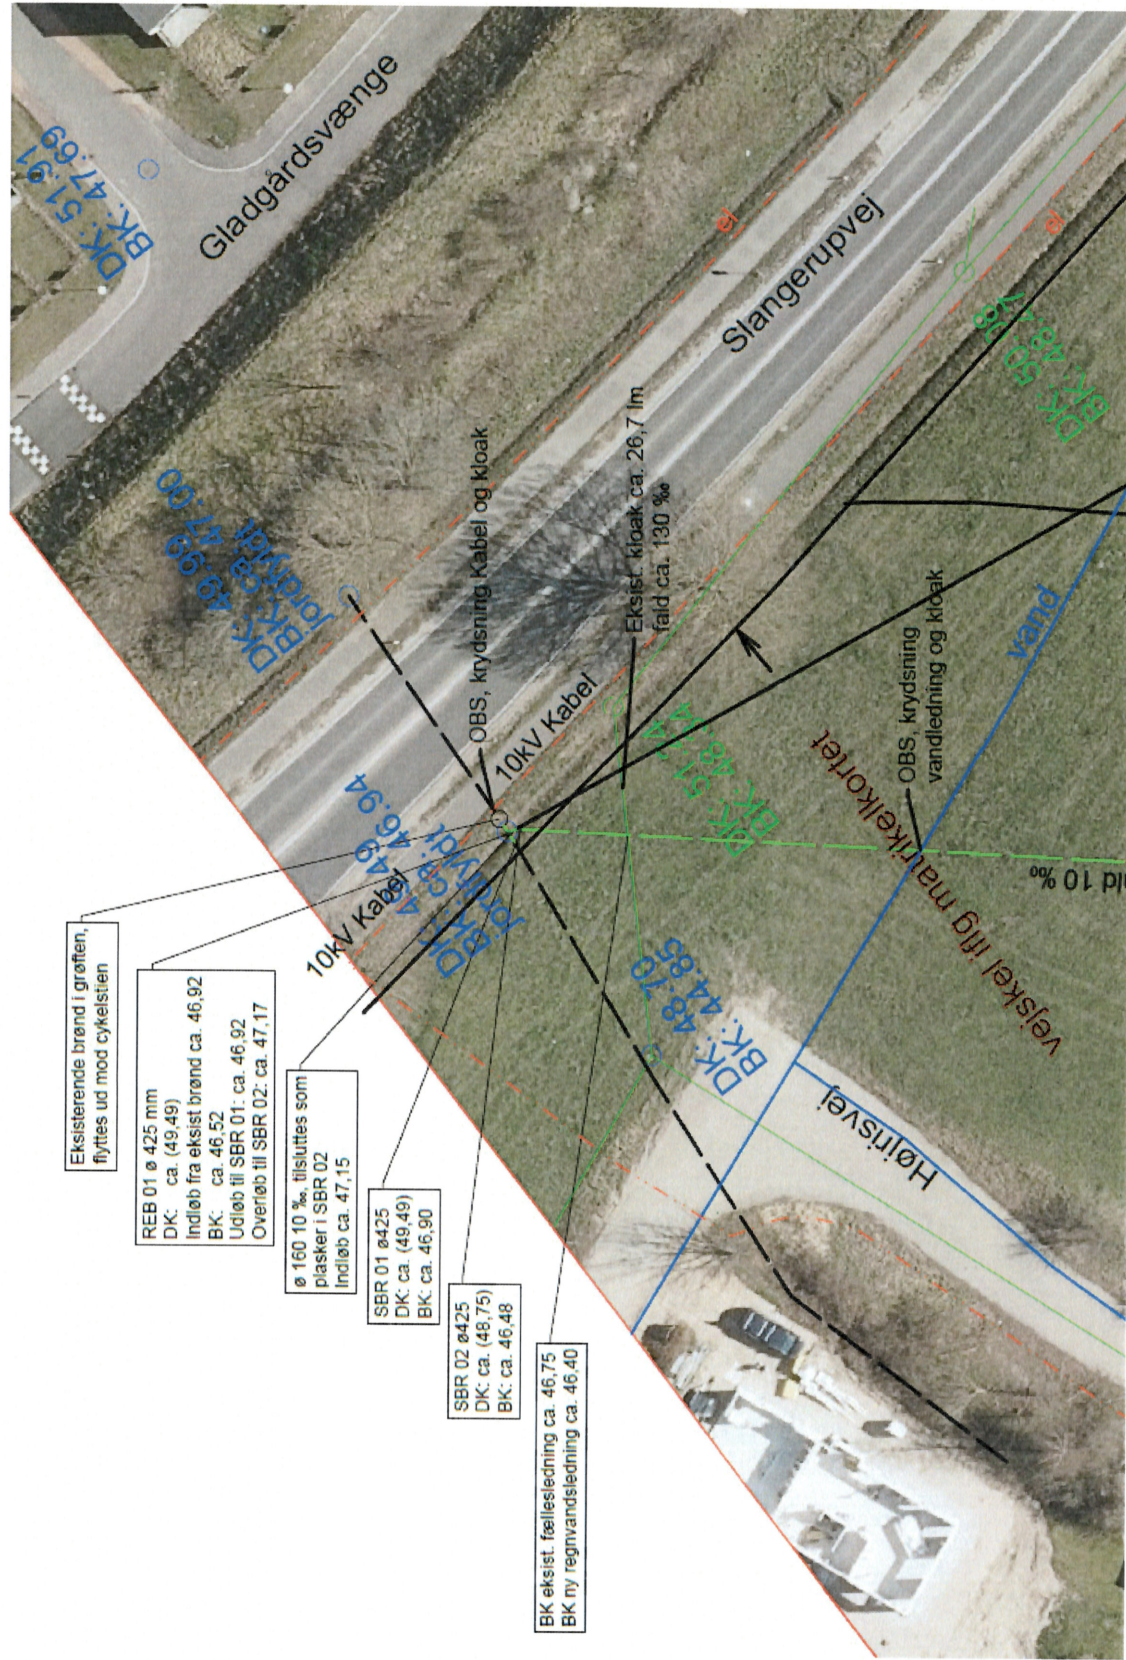



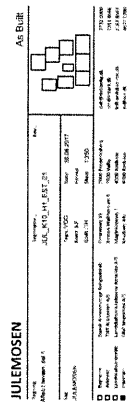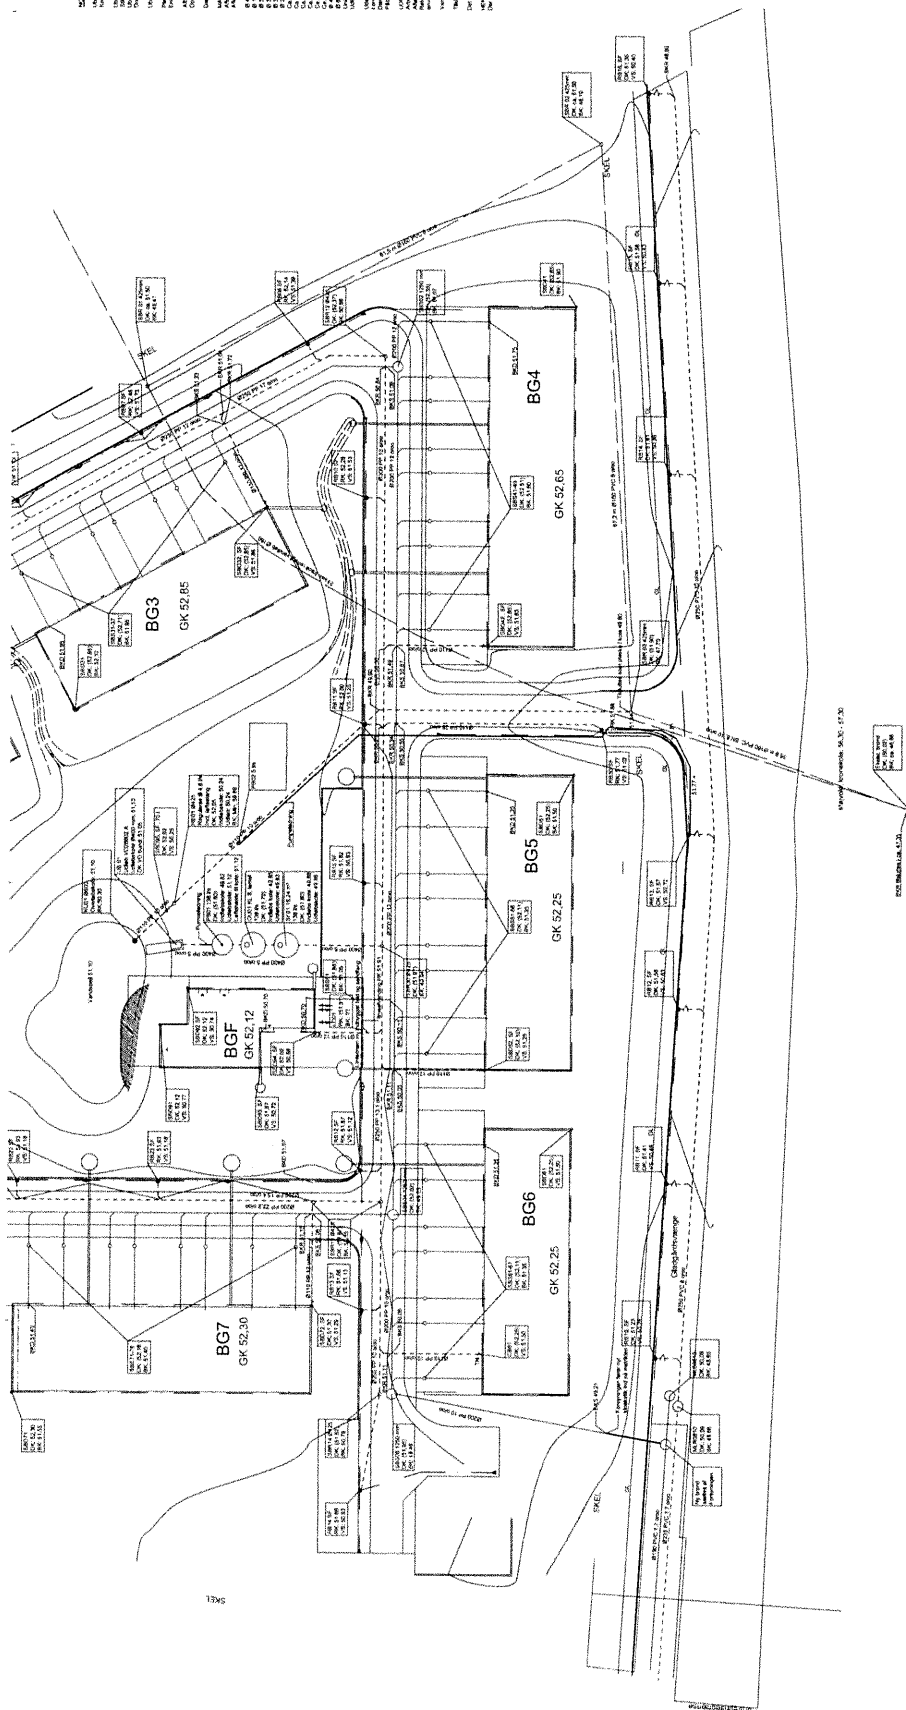

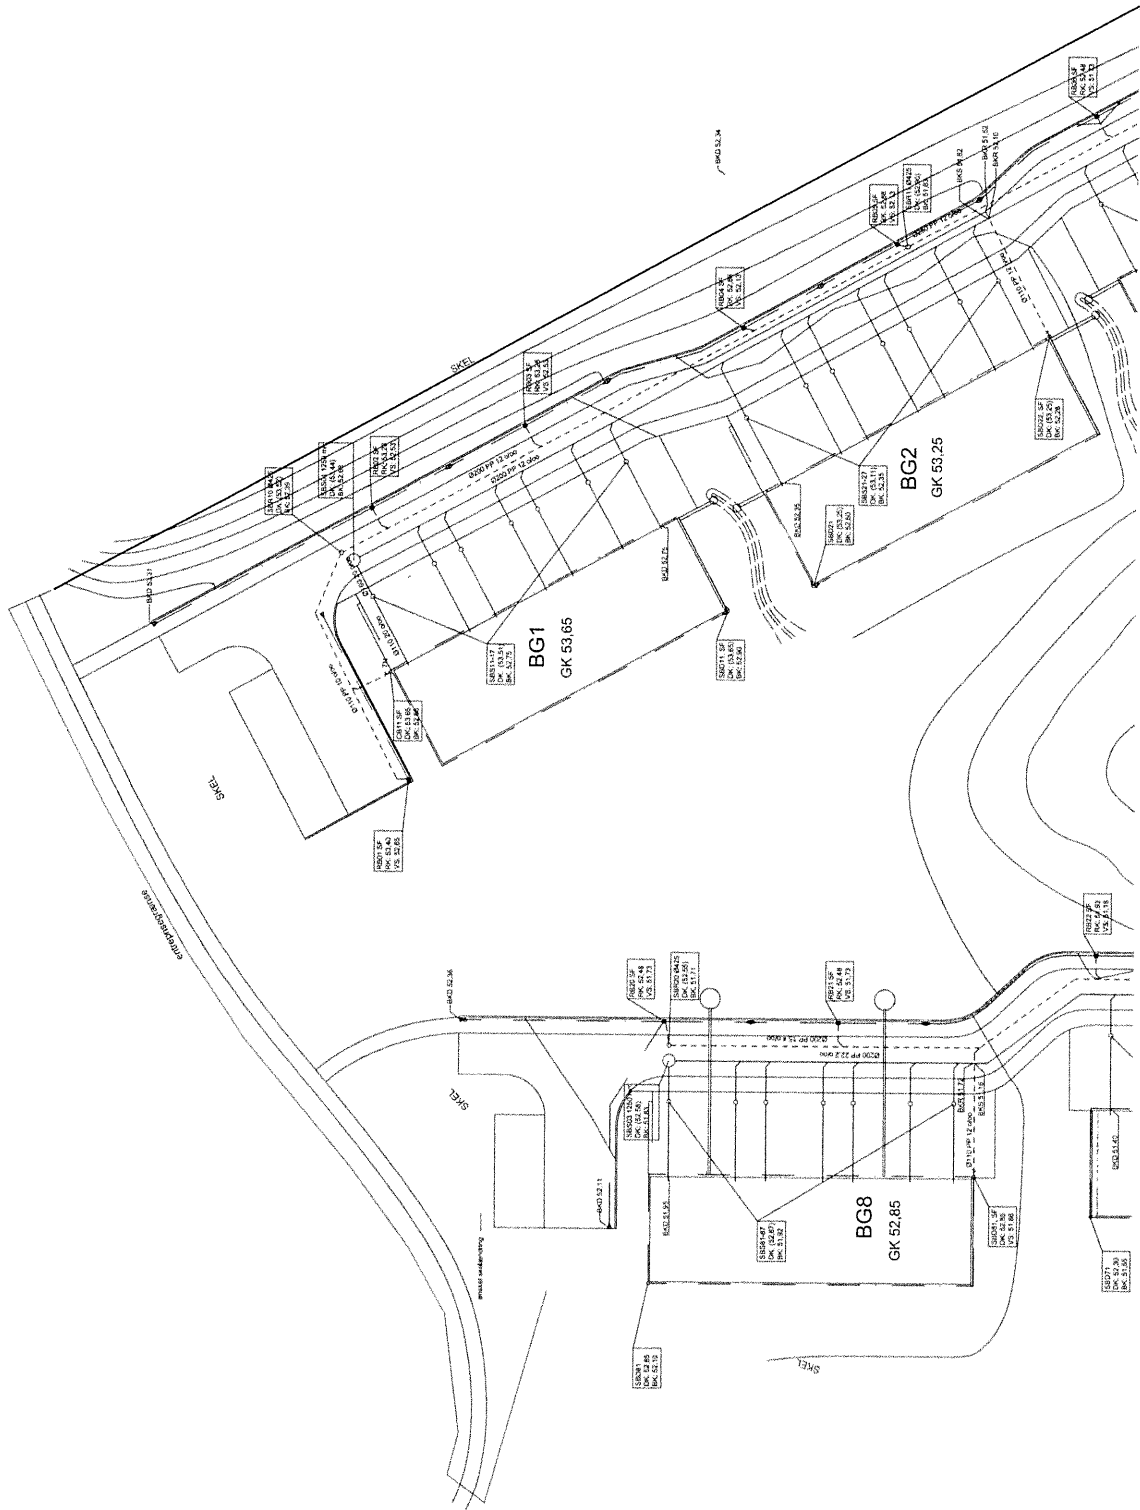


JULEMOSEN

As Built	
